

Załącznik nr 1 do ogłoszenia o przetargu
z dnia 03.06.2025 r.

MAPA DO CELÓW PROJEKTOWYCH


HTH PRACOWNIA
GEODEZYJNO-DROGOWA

72-400 Kamień Pomorski,
ul. Dziwnowska 7b
tel./fax: (091) 3822244
e-mail: geoplan-sc@wp.pl

SKALA: 1:500
Nazwa układu
współrzędnych: PL-2000/5
układu wysokości: PL-KRON86-NH

WYKONANO METODĄ: wektorową

Wykonano w ramach roboty geodezyjnej:
zgłoszonej w PODGIK w Kamieniu Pom.

GIK.6640.312.2020
Nr ks. rob.: 4/20

MAPĘ DO CELÓW PROJEKTOWYCH SPORZĄDZONO PRZY WYKORZYSTANIU:

1. Mapy zasadniczej w skali 1:500
nr ark.: 5.211.16.13.1.2, 1.4

2. Pomiaru dodatkowych elementów (nawierzchnia, infrastruktura techniczna)

NA MAPIE DO CELÓW PROJEKTOWYCH WYKAZANO NASTĘPUJĄCE PROJEKTY OBIEKTÓW BUDOWLANYCH, W TYM UZBROJENIA
PODZIEMNEGO TERENU: eN-624/13

- Granice i nr działek ewidencyjnych według danych z Starostwo Powiatowe Wydział Geodezji i Kartografii w Kamieniu Pom.

- Służebności gruntu: nie badano

INFORMACJE DODATKOWE:

- zakres pomiaru
- Redakcja znaków zgodna rozporządzeniem MAiC z dnia 02.10.2015r. (Dz. U. 2015, poz. 2028).
- Stopień kartometryczności mapy do celów projektowych jest zgodny z rozporządzeniem MSWiA z dnia 9.11.2011r. (Dz. U. 2011 nr 263 poz. 1572)
- Mapa nie dotyczy przypadku opisanego w § 79 ust. 5 rozporządzenia MSWiA z dnia 09.11.2011 r.
- Nie ustalono służebności gruntu określonej §80 ust.4 rozp. MSWiA z dnia 09.11.2011r.
- Mapa nadaje się do celów projektowych w zakresie pomiaru.
- Wszystkie trwały obiekty budowlane podlegają wytyczeniu przez jednostkę wykonawstwa geodezyjnego
- W zakresie pomiaru znajdują się następujące punkty osnowy geodezyjnej: 33376
- Punkty osnowy geodezyjnej podlegają ochronie - art.48 ust.1 pkt.3 Prawa Geodezyjnego i Kartograficznego.
- Nie wyklucza się istnienia w terenie również uzbrojenia o którym brak było informacji branżowych i nie zostało odnalezione w czasie inwentaryzacji geodezyjnej.

UZBROJENIE PODZIEMNE OPRACOWANO
NA PODSTAWIE:

WPISANO DO REJESTRU WŹRÓNIKÓW W:


- Danych branżowych - z literą B
 - Pośredniego ustalenia przebiegu aparatury elektromagnetycznej - z literą A
 - Bezpośrednich pomiarów powykonawczych.
- W związku z tym w części 1 i 2 nie gwarantuje się kompletności, a dokładność położenia uzbrojenia jest niższa od dokładności kartometrycznej mapy.

AKTUALNOŚĆ WŹRÓNIKA NA DZIEŃ 24.03.2020r

KIEROWNIK JEDNOSTKI WYKONAWSTWA GEODEZYJNEGO:

ETAP I
REALIZACJI

PLAN SYTUACYJNO-WYSOKOCIOWY ROBOCZY
- UWZGLĘDNIAJĄCY USTALONE ZMIANY NIE ISTOTNE !!!

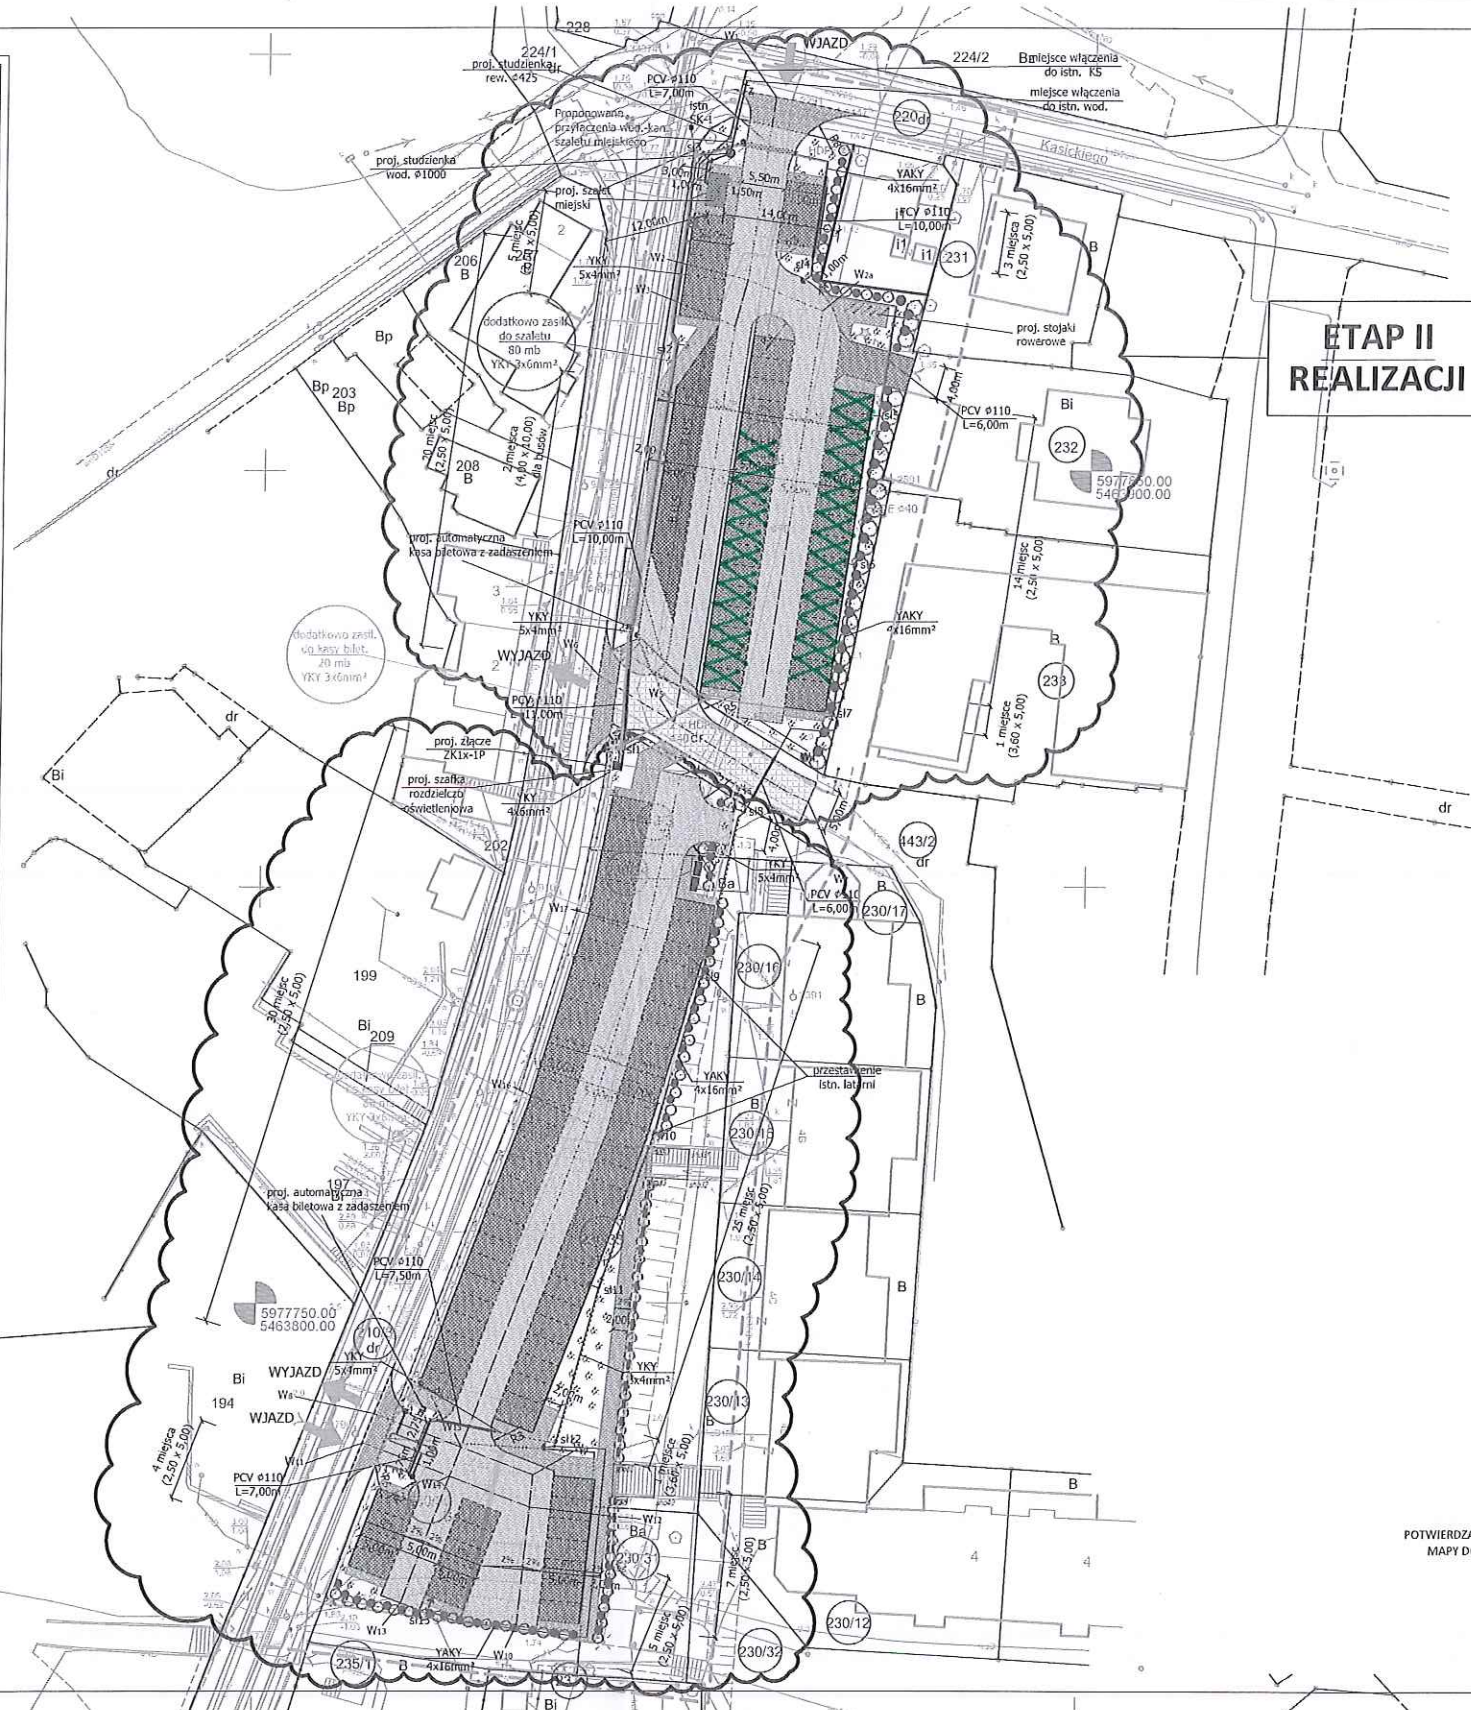

ETAP II
REALIZACJI

LEGENDA:

OZNACZENIA NIERUCHOMOŚCI

- granice działek-pasa drogowego

- zakres inwestycji

DROGI

- proj. nawierzchnie dojazdów manewrowych utwardzone

- proj. nawierzchnia zjazdu utwardzona

- proj. nawierzchnia pieszo-jedni utwardzona

- proj. nawierzchnie miejsc postojowych dla busów utwardzone

- proj. nawierzchnie miejsc postojowych dla sam. osobowych utwardzone

- proj. nawierzchnie ciągów pieszych utwardzone

- proj. nawierzchnie zjazdów z dróg gminnych utwardzone

- proj. nawierzchnie zieleni niskiej

- proj. zwrta zieleń izolacyjna

- proj. obramowania - krawężniki betonowe 15x22

- proj. obramowania - krawężniki betonowe 15x30

- proj. obramowania - oporniki betonowe 12x25

- proj. obramowania - obrzeża betonowe 8x30

- proj. elementy małej architektury (ławki parkowe i kosze)

- proj. szalek miejski

- proj. szlabany

- proj. spadki poprzeczne

- proj. osie

- proj. wiercholki

- istn. drzewo kolidujące z planowaną budową do usunięcia

INSTALACJE SANITARNE - PRZYŁĄCZE KS

- projektowana inst. zewn. KS PVC ϕ 160

- projektowana studnia rewizyjna KS ϕ 425

INSTALACJE SANITARNE - PRZYŁĄCZE WOD.

- projektowana inst. zewn. wodociągowa PE de 32

- projektowana studzinka wodomierzowa ϕ 1000

- projektowana nawiertka wodociągowa

INSTALACJE ELEKTRYCZNE

- projektowane złącze ZK1x-1P

- projektowana szafka rozdzielczo oświetleniowa

- projektowane słupy oświetleniowe

- projektowane przepusty kablowe PCV ϕ 110

- projektowana linia kablowa oświetleniowa YAKY 4x16mm²

- projektowana linia kablowa zasilania szlabanów YKY 5x4mm²

USŁUGI PROJEKTOWE - WYKONAWCZE	
